

z dnia 27 marca 2019 r.

**w sprawie ustalenia wykazu kąpielisk na rok 2019 na terenie Gminy Miłomłyn oraz określenia sezonu kąpielowego**

Na podstawie art.18 ust.2 pkt 15 ustawy z dnia 8 marca 1990 r. o samorządzie gminnym (Dz. U. z 2018 r., poz. 994 z późn. zm.) w związku z art. 16 pkt 22 i art. 37 ust. 1 i 2 ustawy z dnia 20 lipca 2017 r. Prawo wodne (Dz. U. z 2018 r., poz. 2268 z późn. zm.), Rada Miejska w Miłomłynie uchwała, co następuje:

§ 1. 1. Ustala się wykaz kąpielisk na terenie Gminy Miłomłyn na rok 2019 obejmujący:

- Kąpielisko nr 1 nad jeziorem Bartężek w Tardzie.

2. Usytuowanie kąpieliska określonego w ust. 1 zawarte jest w załączniku graficznym do niniejszej uchwały.

§ 2. Określa się, że w roku 2019 sezon kąpielowy na terenie Gminy Miłomłyn będzie trwał w okresie od 01 czerwca 2019 r. do 30 września 2019 r.

§ 3. Wykonanie uchwały powierza się Burmistrzowi Miasta i Gminy Miłomłyn.

§ 4. Uchwała wchodzi w życie po upływie 14 dni od dnia jej opublikowania w Dzienniku Urzędowym Województwa Warmińsko – Mazurskiego.

Przewodniczący Rady  
Miejskiej

  
Tomasz Kasprzak

**MAPA POWYKONAWCZA  
Z INWENTARYZACJI OBIEKTU BUDOWLANEGO  
POMOSTY REKREACYJNE NA JEZ. BARTĄZEK**

DATA	11.2017	SKALA	1:1000	OBIEKT	dz. ew. 428, 3101/13	OSZ. KARC. ZEROSZ. PRAC	GK.6640.2301.2017
OBREB	0023 - SŁONECZNIK 0016 - TARDA	GODLO M.Z.		7.208.11.09.2			

Stwierdzam zgodność usytuowania obiektu budowlanego z projektem zagospodarowania terenu.

dnia 28.11.2017 r. sporządził:


**PLANIMETRA** Sebastian  
KIEROWNIK ODDZIAŁU  
tel: 605 335 345 ul. Piłsudskiego  
ul. T. Kościuszki 3/3, 14-100 Ostróda  
NIP: 741-188-45-47 REGON: 280377785

mgr inż. Dariusz Pomorski  
GEODETA UPRAWNIENY  
14-100 Ostróda, ul. Prosta 5  
tel. 503 040 524

**STAROSTA OSTRODZKI**  
poświadczam, że niniejszy dokument został opracowany w wyniku prac geodezyjnych i kartograficznych, których rezultaty zawiera operat techniczny wpisany do ewidencji materiałów państwowego zasobu geodezyjnego i kartograficznego  
Identyfikator ewidencyjny materiału zasobu państwa technicznego  
01.1.2015.2017.2339  
Data wpisania operatu technicznego do ewidencji materiałów zasobu  
02.12.17  
Miejsc, dn. 12.08.2017

Zofia Dziekan-Sas  
KIEROWNIK ODDZIAŁU  
GEODEZJI I KARTOGRAFII

Załącznik nr 1  
Uchwały Nr VII/51/2019  
Rady Miejskiej w Miłomłynie  
z dnia 27.03.2019 r.

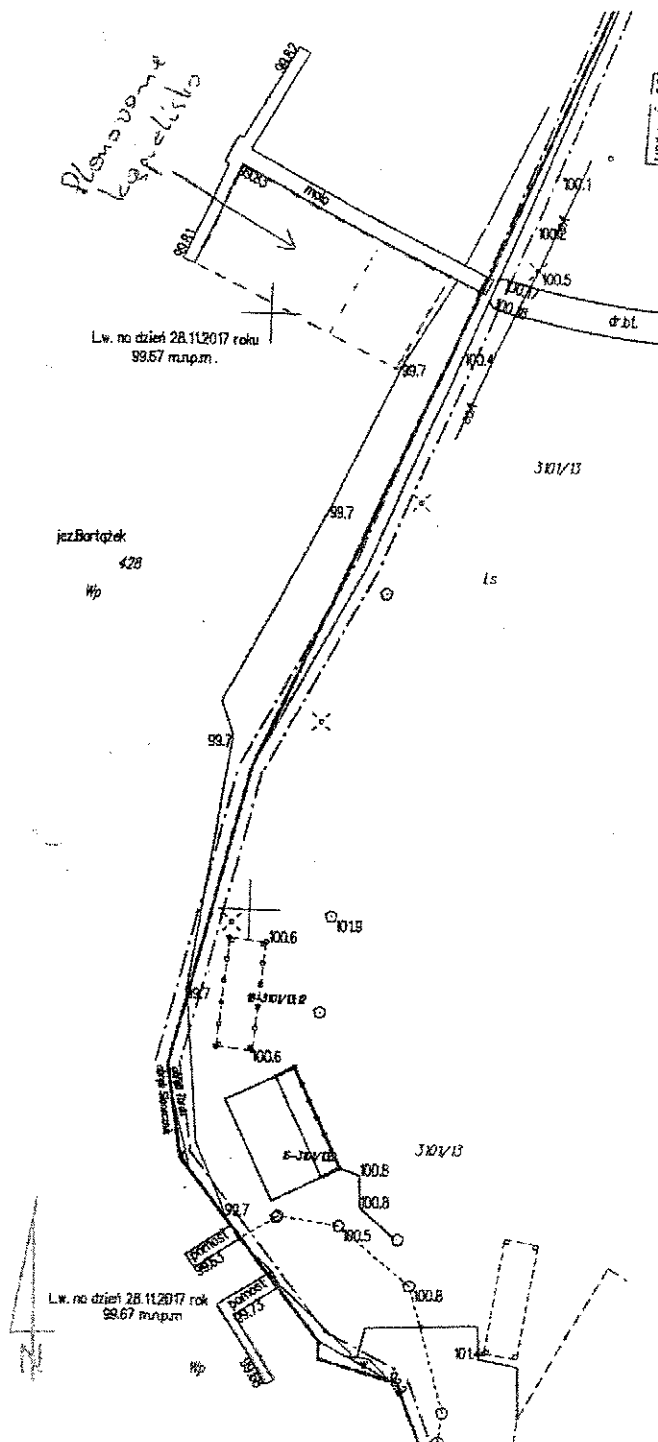

**Uzasadnienie**  
**uchwały Nr VII/51/2019**  
**Rady Miejskiej w Miłomłynie**  
**z dnia 27 marca 2019 r.**

**w sprawie określenia wykazu kąpielisk na rok 2019 na terenie Gminy Miłomłyn oraz**  
**określenia sezonu kąpielowego**

Na podstawie art. 37 ust. 1 i 2 ustawy Prawo wodne ( tekst jednolity: Dz. U. z 2018 r., poz. 2268 ) rada gminy określa w drodze uchwały, corocznie do dnia 20 maja wykaz kąpielisk oraz sezon kąpielowy na terenie gminy.

Wniosek o ujęcie w wykazie kąpielisk składa organizator kąpieliska w terminie do 31 grudnia roku poprzedzającego sezon kąpielowy.


Do Urzędu wpłynął w dniu 28.12.2018r. wniosek CHRIS TURYSTYKA I REKREACJA Magdalena Alchimowicz z prośbą o umieszczenie w wykazie kąpielisk na rok 2019 na terenie Gminy Miłomłyn - kąpieliska planowanego do realizacji w Ośrodku Wypoczynkowym Tarda na wysokości działki nr 3101/13 w obrębie Tarda, gm. Miłomłyn.

Burmistrz Miasta i Gminy Miłomłyn zgodnie z art. 37 ust. 10 w/w ustawy podaje do publicznej wiadomości przygotowany uprzednio projekt uchwały w sposób zwyczajowo przyjęty, określając formę, miejsce, i termin składania uwag oraz propozycji zmian do tego projektu uchwały, w terminie nie krótszym niż 21 dni od dnia podania do publicznej wiadomości.

Po rozpatrzeniu uwag i propozycji do projektu uchwały, burmistrz najpóźniej do dnia 28 lutego przekazuje wnioski wraz z przygotowanym projektem uchwały Rady Miejskiej w Miłomłynie do zaopiniowania Wodom Polskim, Państwowemu Powiatowemu Inspektorowi Sanitarnemu w Ostródzie, Dyrektorowi Regionalnego Zarządu Gospodarki Wodnej w Gdańsku Dyrekcji, Wojewódzkiemu Inspektorowi Ochrony Środowiska w Olsztynie.

Projekt niniejszej uchwały został pozytywnie zaopiniowany przez w/w organy.

Dlatego podjęcie niniejszej uchwały jest uzasadnione.

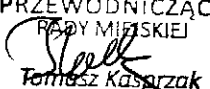PRZEWODNICZĄCY  
RADY MIEJSKIEJ  
  
Tomasz Kasprzak