

z dnia 22 maja 2020 r.

w sprawie ustalenia wykazu kąpielisk na rok 2020 na terenie Gminy Miłomłyn oraz określenia sezonu kąpielowego.

Na podstawie art.18 ust.2 pkt 15 ustawy z dnia 8 marca 1990 r. o samorządzie gminnym (Dz. U. z 2020 r., poz. 713) w związku z art. 16 pkt 22 i art. 37 ust. 1 i 2 ustawy z dnia 20 lipca 2017 r. Prawo wodne (Dz. U. z 2020 r., poz. 310), Rada Miejska w Miłomłynie uchwala, co następuje:

§ 1. 1. Ustala się wykaz kąpielisk na terenie Gminy Miłomłyn na rok 2020 obejmujący:

- Kąpielisko nr 1 nad jeziorem Bartężek w Tardzie.

2. Usytuowanie kąpieliska określonego w ust. 1 zawarte jest w załączniku graficznym do niniejszej uchwały.

§ 2. Określa się, że w roku 2020 sezon kąpielowy na terenie Gminy Miłomłyn będzie trwał w okresie od 01 czerwca 2020 r. do 30 września 2020 r.

§ 3. Wykonanie uchwały powierza się Burmistrzowi Miasta i Gminy Miłomłyn.

§ 4. Uchwała wchodzi w życie po upływie 14 dni od dnia jej opublikowania w Dzienniku Urzędowym Województwa Warmińsko – Mazurskiego.

Przewodniczący Rady
Miejskiej



Tomasz Kasprzak

**MAPA POWYKONAWCZA
Z INWENTARYZACJI OBIEKTU BUDOWLANEGO
POMOSTY REKREACYJNE NA JEZ. BARTAŻEK**

DATA	11.2017	SKALA	1:1000	OBIEKT	dz. ew. 428, 3101/13	OZN. KAN. ZGŁOSZ. PRAC	GK.6640.2301.2017
OBREB	0023 - SŁONECZNIK 0016 - TARDA	GODZINA		7.208.11.09.2			

Stwierdzam zgodność usytuowania obiektu budowlanego z projektem zagospodarowania terenu.


dnia 28.11.2017 r. sporządził:

PLANIMETRA
Sebastian Nowicki
tel: 605 855 345
ul. T. Mościszki 3/3, 14-100 Ostroda
NIP: 741-88-45-47 REGON: 250377785

mgr inż. Dariusz Pomorski
GEODETA UPRAWNIONY
14-100 Ostroda, ul. Prosta 5
tel. 503 040 524

STAROSTA OSTRODZKI
poświadczam, że niniejszy dokument został opracowany w wyniku prac geodezyjnych i kartograficznych, których rezultaty zawiera operat techniczny wpisany do ewidencji materiałów państwowego zasobu geodezyjnego i kartograficznego
identyfikator ewidencyjny materiału zasobu operatu technicznego
dn: P. 2017.2017.2589
Data wpisania operatu technicznego do ewidencji materiałów zasobu
12.12.17

Marek, dn: 2.05.2017
ZUS STAROSTY
Zofia Dziekan-Sasin
KIEROWNIK ODDZIAŁU
GEODEZJI I KARTOGRAFII

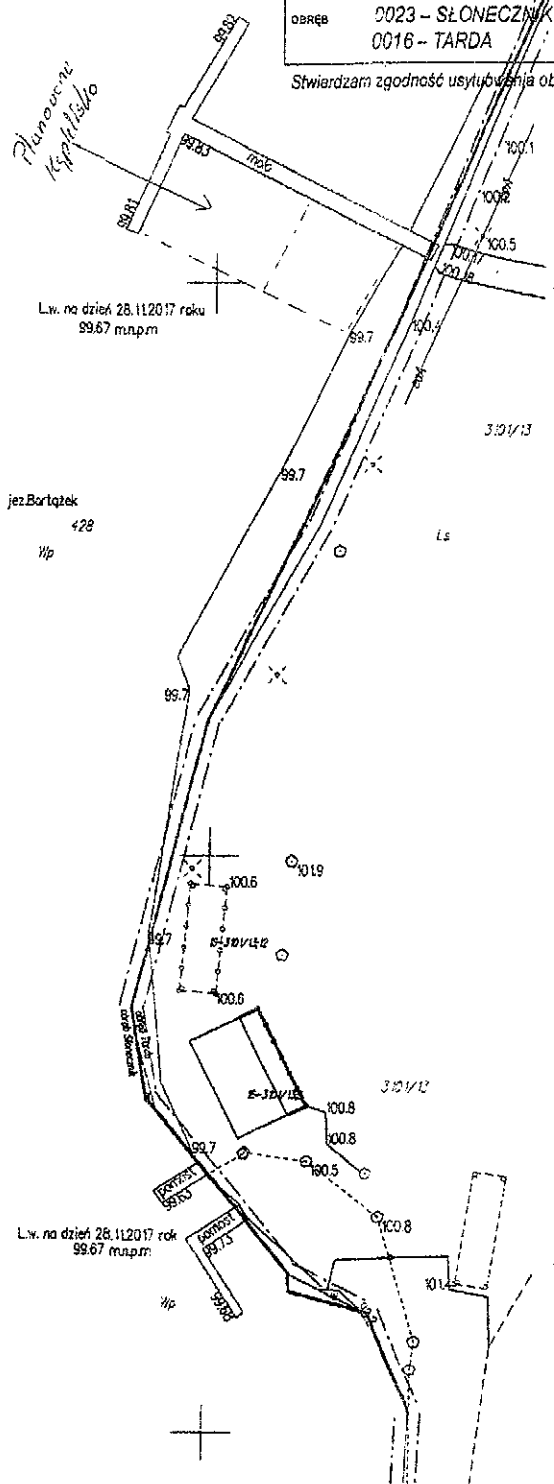

Załącznik Nr I
do Uchwały nr XVIII/152/2020
Rady Miejskiej w Miłomylinie
z dnia 22 maja 2020 r.

UZASADNIENIE

do uchwały nr XVIII/152/2020
Rady Miejskiej w Miłomłynie
z dnia 22 maja 2020 r.

w sprawie określenia wykazu kąpielisk na rok 2020 na terenie Gminy Miłomłyn oraz określenia sezonu kąpielowego

Na podstawie art. 37 ust. 1 i 2 ustawy Prawo wodne (tekst jednolity: Dz. U. z 2020 r., poz. 310) rada gminy określa w drodze uchwały, corocznie do dnia 20 maja wykaz kąpielisk oraz sezon kąpielowy na terenie gminy.

Wniosek o ujęcie w wykazie kąpielisk składa organizator kąpieliska w terminie do 31 grudnia roku poprzedzającego sezon kąpielowy.

Do Urzędu wpłynął w dniu 19.12.2019r. wniosek CHRIS TURYSTYKA I REKREACJA Magdalena Alchimowicz z prośbą o umieszczenie w wykazie kąpielisk na rok 2020 na terenie Gminy Miłomłyn - kąpieliska planowanego do realizacji w Ośrodku Wypoczynkowym Tarda na wysokości działki nr 3101/13 w obrębie Tarda, gm. Miłomłyn.

Burmistrz Miasta i Gminy Miłomłyn zgodnie z art. 37 ust. 10 w/w ustawy podaje do publicznej wiadomości przygotowany uprzednio projekt uchwały w sposób zwyczajowo przyjęty, określając formę, miejsce, i termin składania uwag oraz propozycji zmian do tego projektu uchwały, w terminie nie krótszym niż 21 dni od dnia podania do publicznej wiadomości.

Po rozpatrzeniu uwag i propozycji do projektu uchwały, burmistrz najpóźniej do dnia 28 lutego przekazuje wnioski wraz z przygotowanym projektem uchwały Rady Miejskiej w Miłomłynie do zaopiniowania Wodom Polskim, Państwowemu Powiatowemu Inspektorowi Sanitarnemu w Ostródzie, Dyrektorowi Regionalnego Zarządu Gospodarki Wodnej w Gdańsku Dyrekcji, Wojewódzkiemu Inspektorowi Ochrony Środowiska w Olsztynie.

Projekt niniejszej uchwały został pozytywnie zaopiniowany przez w/w organy.

Dlatego podjęcie niniejszej uchwały jest uzasadnione.

PRZEWODNICZĄCY
RADY MIEJSKIEJ

Tomasz Kuszczak